


ELEVACÃO LATERAL
LEVANTAMENTO - AS BUIT
ESCALA 1:100

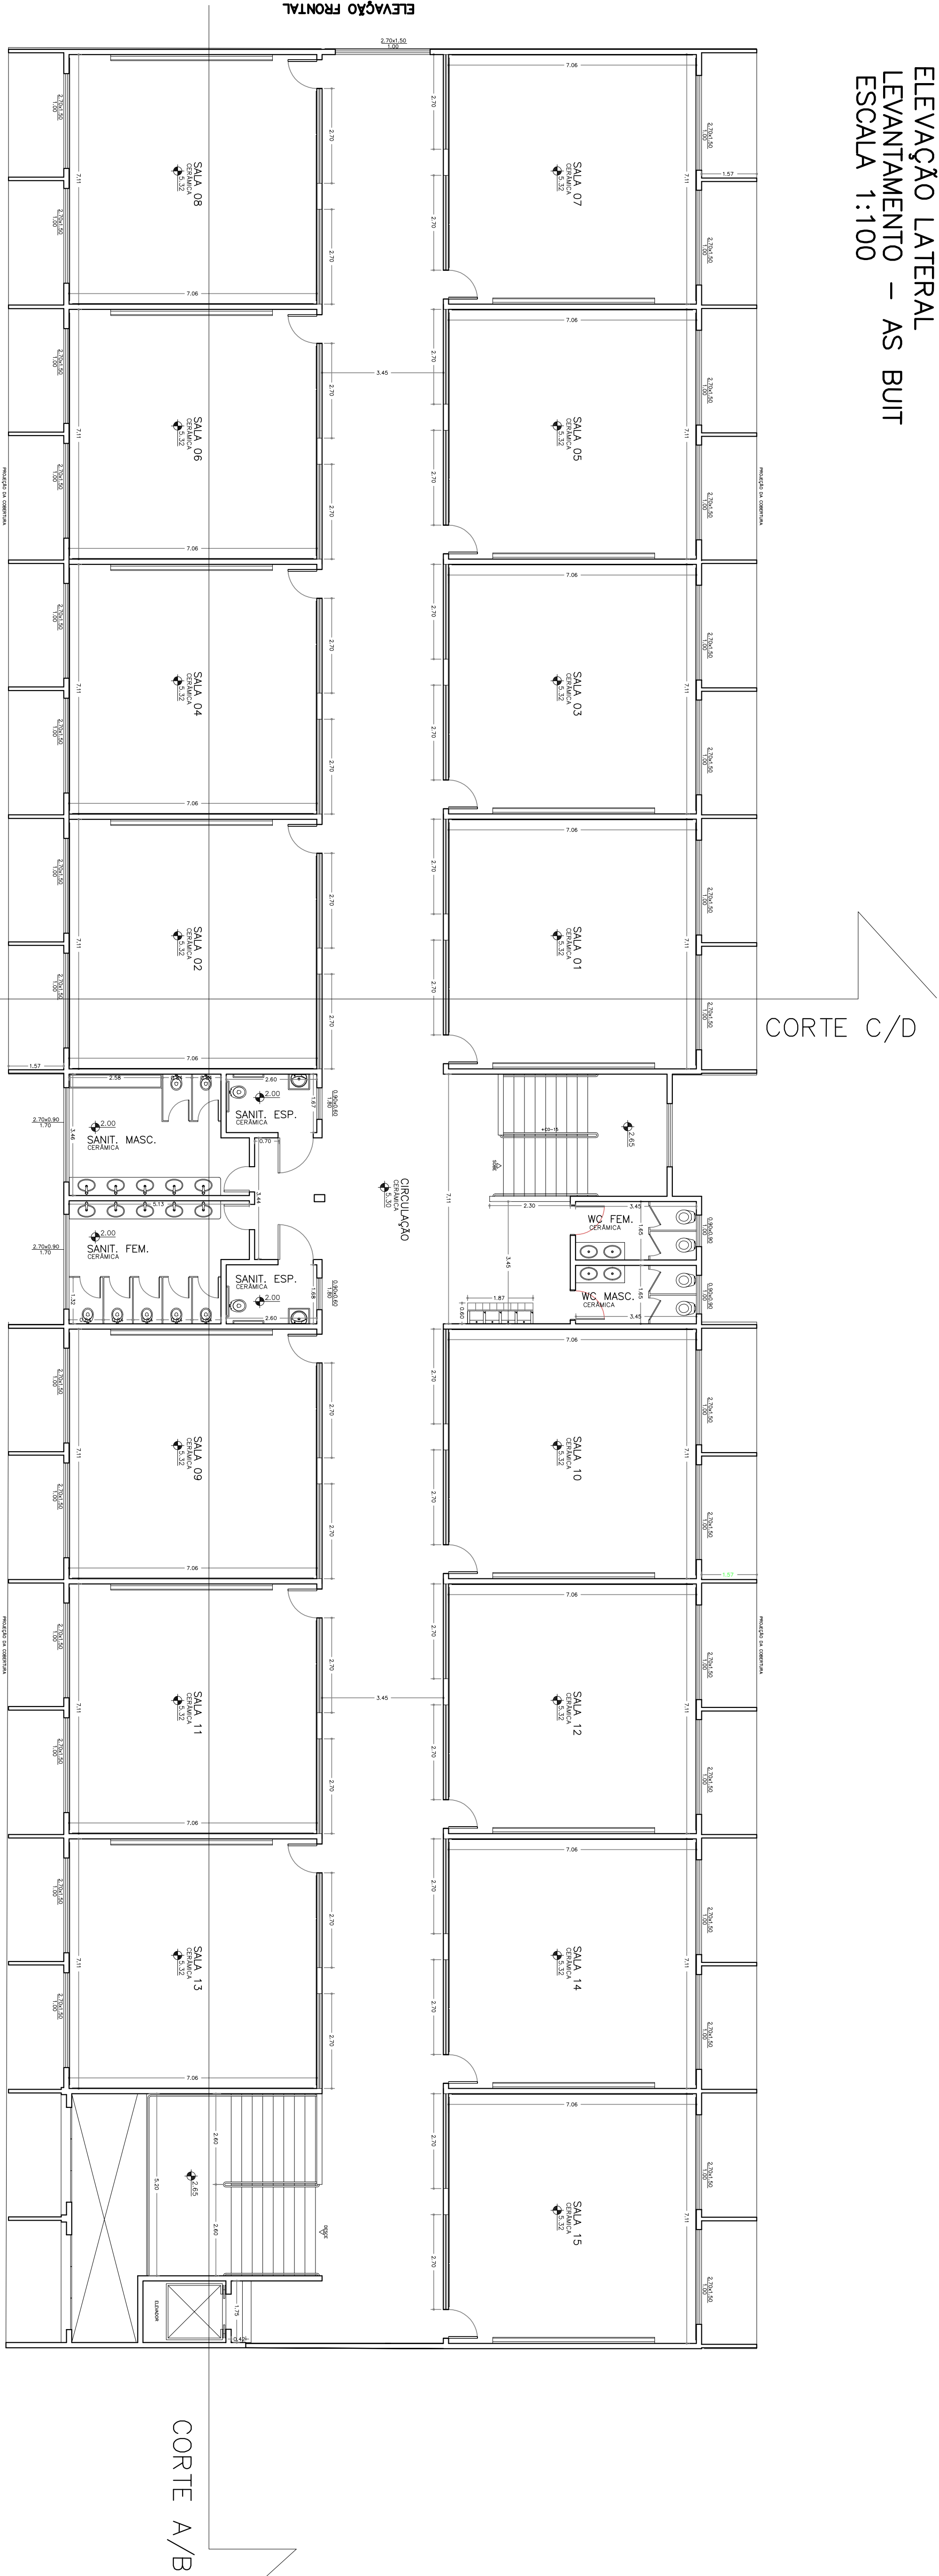

PLANTA BAIXA - PISO SUPERIOR
AS BUILT - LEVANTAMENTO DE PINTURAS
ESC. 1/100

REVISÃO	DATA	DESCRIÇÃO	RESP.

EXATA

ENGENHARIA E COMÉRCIO LTDA.

R. Ruchtelde, 240 - Centro
Campinas / SP - CEP: 13015-520
Fone / Fax: (19) 3256 - 1034
Site: www.exatasempresas.com.br
e-mail: contato@exatasempresas.com.br

CONTRATANTE			
PREFEITURA MUNICIPAL DE HORTOLÂNDIA			
LOCAL			
EMEF Tarsila do Amaral R. Visc. do Rio Branco, 160 - Jardim Amanda II			
OBRAS	TÍTULO	FOLHA	
MUNICIPAL	PROJETO ARQUITETÔNICO	02	
Nº OBRAS	-	28027230211821242	
Nº ART	LEVANTAMENTO - AS BUILT	32	
AUTOR DO PROJETO	EDUARDO PRATA	DATA	11/2021
DESENHO	EXATA ENGENHARIA	ESCALA	INDICADA